

PELAKSANA
CV. ADE PRATAMA

KETERANGAN

Kontrak No : 17/U - 3/ SPMK/ 2014
Tanggal :

No	Jenis Gambar	Skala
1	Lay Out Pemasangan Pipa	NTS

Dibuat Oleh :
Site Manager
CV. ADE PRATAMA

Haryadi

Diperiksa Oleh
Pengawas Lapangan

Rudi Putra

Diperiksa Oleh
Kabag. Perencanaan

Totomi Wirawan, ST

Disetujui Oleh
Direktur Teknik

H. Edwar, SE

ASBUILT DRAWING

Peneripan Jembatan Pipa
DN 150 mm - GI

Lokasi

Jembatan Limau Manis

Di Gambar


Tanggal

No. Gbr


Har

1 / 3


GAMBAR EXISTING

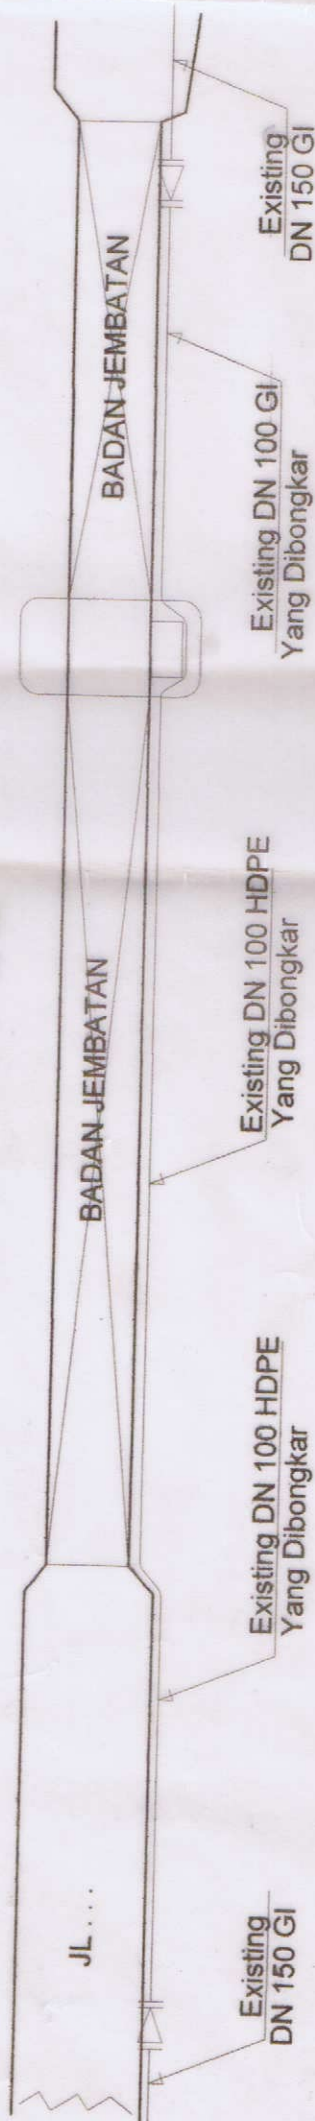

GAMBAR LAY OUT

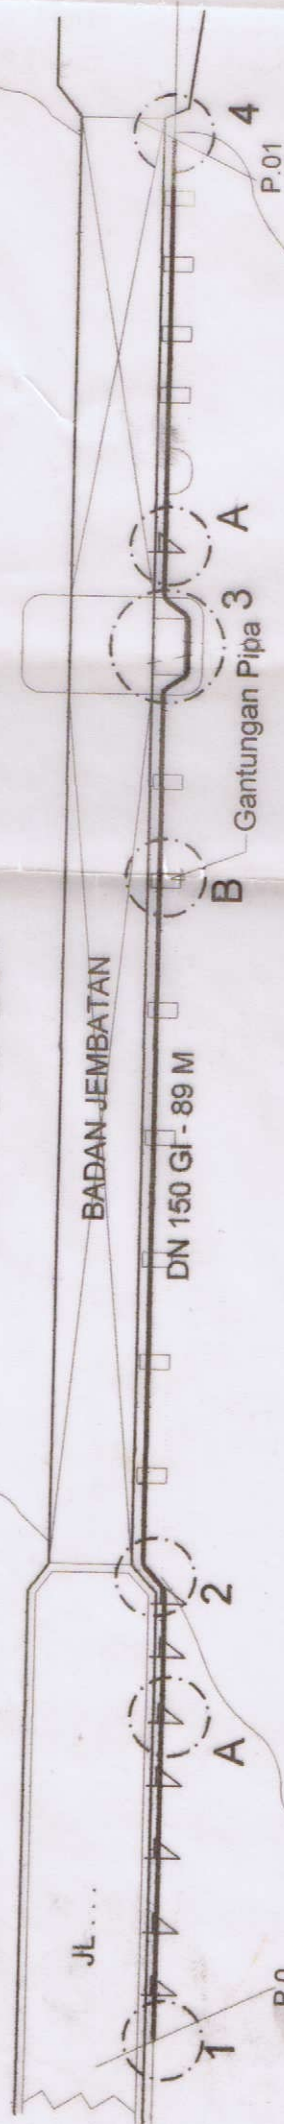

DETAIL ACCESSORIS

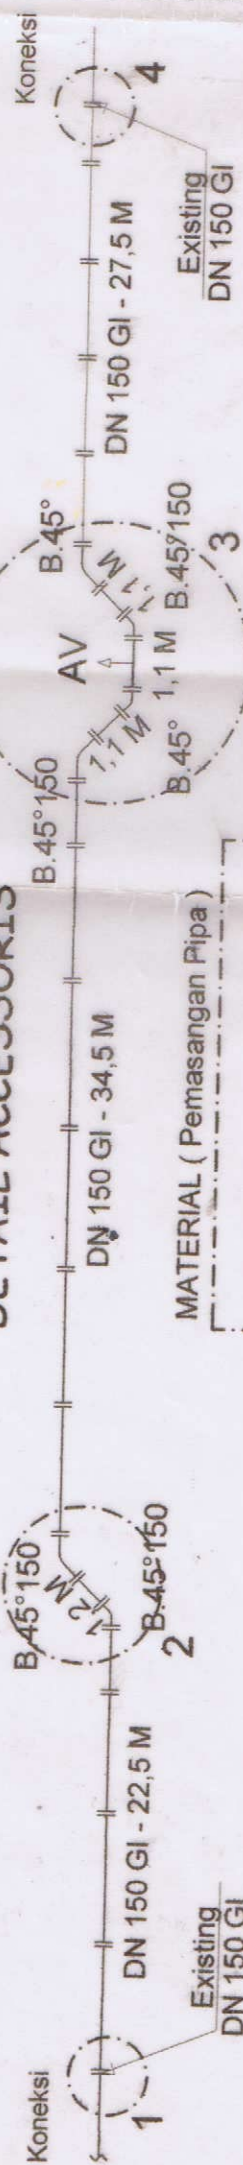

MATERIAL (Pemasangan Pipa)

* Pipa DN 150 - GI	89	Mtr
* Band Flange 45°/150	6	Bh
* Flange Ring DN 150	36	Bh
* Packing DN 150	26	Bh
* Air Valve DN 25	1	Bh
* Socket Drat Dalam DN 25 GI	1	Bh
* Doble Nipple DN 25 GI	1	Bh
* Baut + Moor 5/8 x 3	312	Bh
* TBA Plastik	3	Bh

PELAKSANA
CV. ADE PRATAMA

KETERANGAN

Kontrak No : 17/ U - 3/ SPMK/ 2014
Tanggal : -



No	Jenis Gambar	Skala
1	Lay Out Pemasangan Pipa	NTS

Dibuat Oleh : Site Manager CV. ADE PRATAMA	 Haryadi
Diperiksa Oleh Pengawas Lapangan	 Rudi Pratama
Diperiksa Oleh Kabag. Perencanaan	 Tommi Wirawan, ST
Disetujui Oleh Direktur Teknik	 H. Edwar, SE

ASBUILT DRAWING
Peneripan Jembatan Pipa
DN 150 mm - GI

Lokasi
Jembatan Limau Manis

Di Gambar	Tanggal	No. Gbr
Har		2 / 3

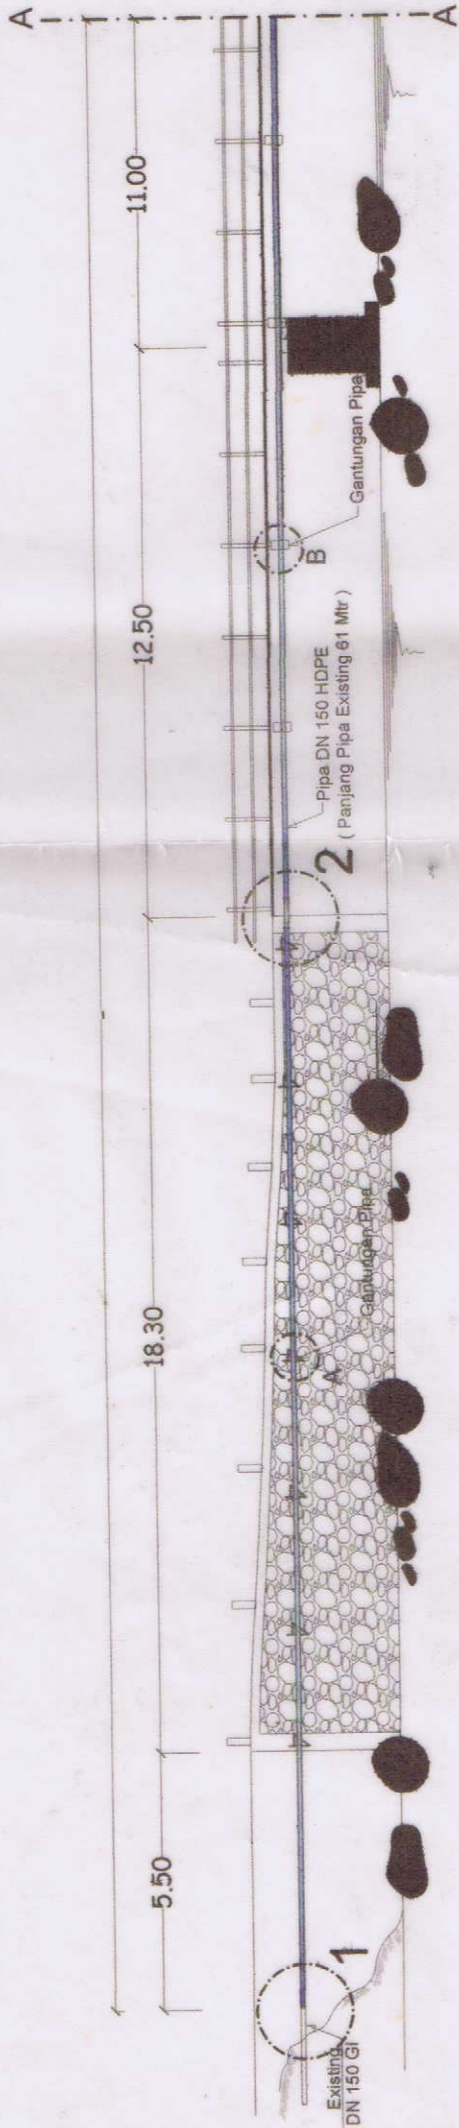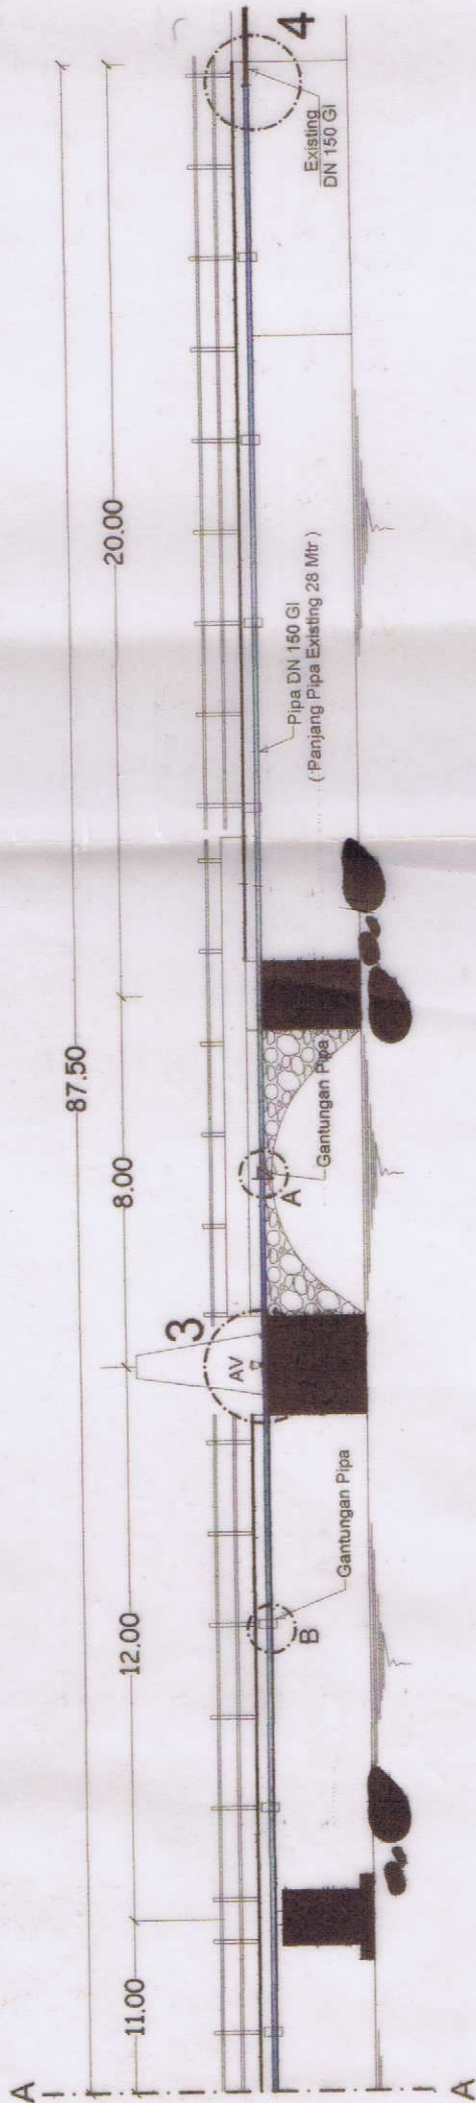

Gambar Situasi

PELAKSANA

CV. ADE PRATAMA

KETERANGAN

Kontrak No : 171 U - 3/ SPMK/ 2014
Tanggal : -

No	Jenis Gambar	Skala
1	Lay Out Pemasangan Pipa	NTS

Dibuat Oleh :
Site Manager
CV. ADE PRATAMA

Haryadi

Diperiksa Oleh
Pengawas Lapangan

Rudi Putra

Diperiksa Oleh
Kabag. Perencanaan

Tommi Wirawan, ST

Disetujui Oleh
Direktur Teknik

H Edwar, SE

ASBUILT DRAWING

Peneripan Jembatan Pipa
DN 150 mm - GI

Lokasi

Jembatan Limau Manis


Di Gambar

Tanggal

No. Gbr

Har

3 / 3

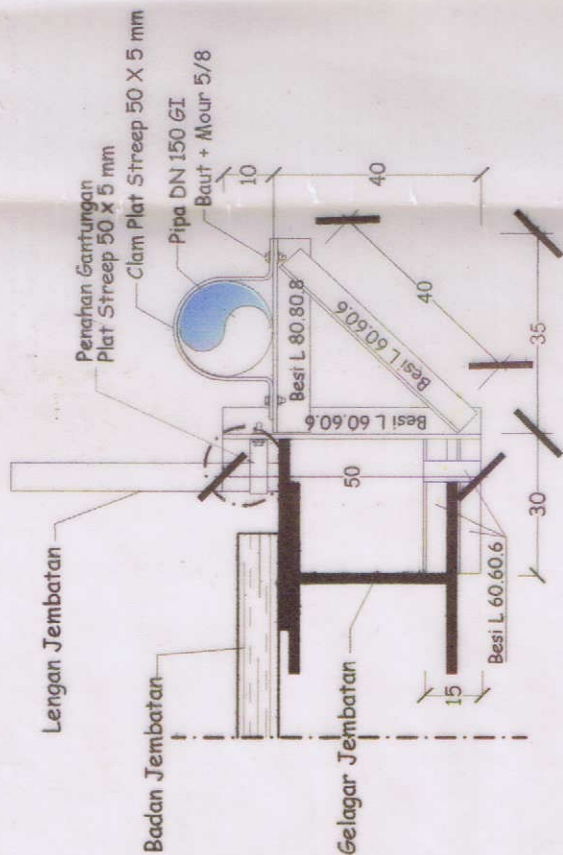


Type - B

Jumlah = 11 UNIT

Clam Plat Strip 50 X 5 mm
Panjang 60 cm




CLAMP PIPA DN 150

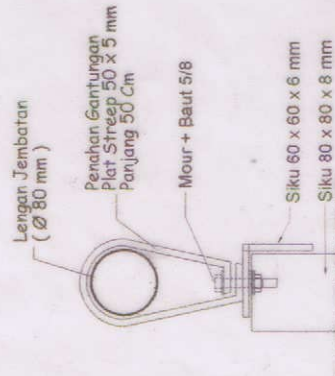

Detail - 5

PENAHAN GANTUNGAN

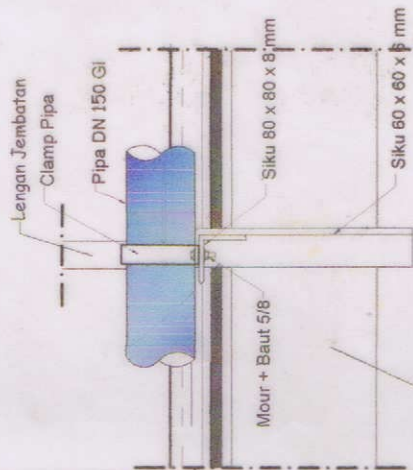

TAMPAK SAMPING

Gelagar Jembatan